

イ　1196-4　　ハ　1197-5　　ホ　1198-5　　ト　1199-7　　リ　1200-6　　ル　1201-3
ロ　1196-5　　ニ　1198-4　　ヘ　1199-6　　チ　1199-9　　ヌ　1201-1　　つづく

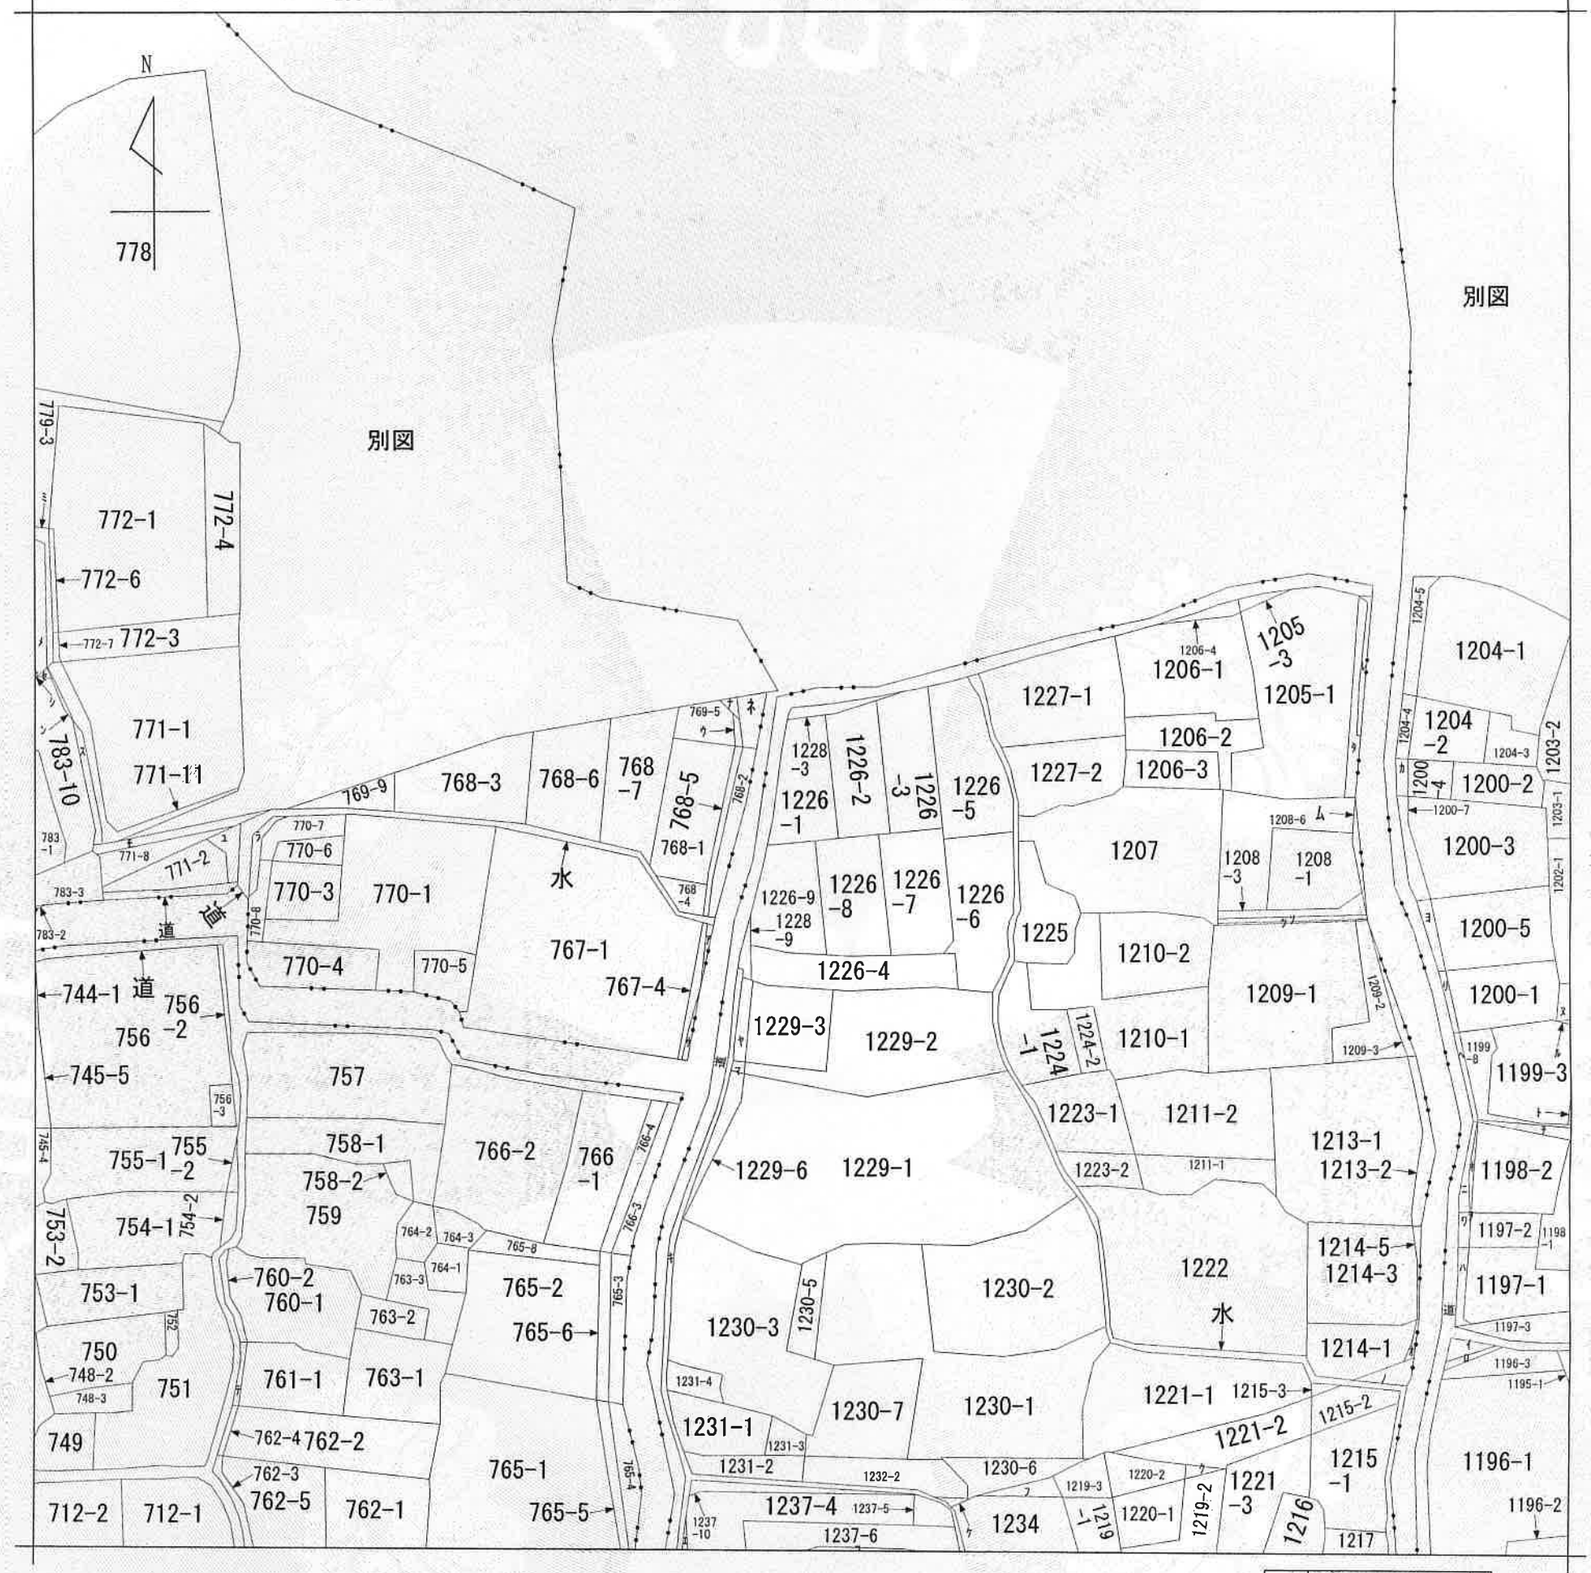

（注）地図に準ずる図面は，土地の区画を明確にした不動産登記法所定の地図が備え付けられるまでの間，これに代わるものとして備え付けられている図面で，土地の位置及び形状の概略を記載した図面です。

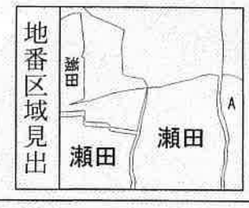

請求部分	所在	可児市瀬田字巣元				地番	1226番1			
出力縮尺	1/1000	精度区分		座標系番号又は記号		分類	地図に準ずる図面	種類	旧土地台帳附属地図	
作成年月日				備付年月日（原図）				補記事項		

これは地図に準ずる図面に記録されている内容を証明した書面である。

令和3年7月12日
岐阜地方法務局美濃加茂支局
登記官　上山新吾

地図整理番号：M07673

登記年月日：令和3年6月30日

これは図面に記録されている内容を証明した書面である。
令和3年7月12日
岐阜地方法務局美濃加茂支局
登記官
上山新吾

不動産調査報告書 No.２１００４４

(2-1)

~~土地所在図~~

地積測量図


地番	1226-1～1226-9
土地の所在	可児市瀬田字巣元

座標求積表

地番	A 1226-1				
点名	X	Y	$X_{n+1}-X_{n-1}$	$Y_n(X_{n+1}-X_{n-1})$	辺長
280	-63757.884	-7355.664	-4.057	29841.928848	4.348
81	-63761.906	-7357.317	-22.195	163295.650815	18.766
1001	-63780.079	-7361.998	-18.173	133789.589654	8.892
1002	-63780.079	-7353.106	0.000	0.000000	3.800
1003	-63780.079	-7349.306	22.181	-163014.956386	22.181
1004	-63757.898	-7349.306	22.230	-163375.072380	4.526
89	-63757.849	-7353.832	0.014	-102.953648	1.832
			倍面積	434.186903	
			面積	217.0934515	
			地積	217.09 ㎡	

地番	B 1226-2				
点名	X	Y	$X_{n+1}-X_{n-1}$	$Y_n(X_{n+1}-X_{n-1})$	辺長
1004	-63757.898	-7349.306	-22.089	162338.820234	22.181
1003	-63780.079	-7349.306	-22.181	163014.956386	6.700
1005	-63780.079	-7342.606	0.000	0.000000	1.900
1006	-63780.079	-7340.706	22.100	-162229.602600	22.100
1007	-63757.979	-7340.706	22.089	-162148.854834	0.108
169	-63757.990	-7340.813	0.081	-594.605853	8.493
			倍面積	380.713333	
			面積	190.3566665	
			地積	190.35 ㎡	

地番	C 1226-3				
点名	X	Y	$X_{n+1}-X_{n-1}$	$Y_n(X_{n+1}-X_{n-1})$	辺長
1007	-63757.979	-7340.706	-23.001	168843.578706	22.100
1006	-63780.079	-7340.706	-22.100	162229.602600	8.600
1008	-63780.079	-7332.106	23.001	-168645.770106	23.001
1009	-63757.078	-7332.106	22.100	-162039.542600	8.647
			倍面積	387.868600	
			面積	193.9343000	
			地積	193.93 ㎡	

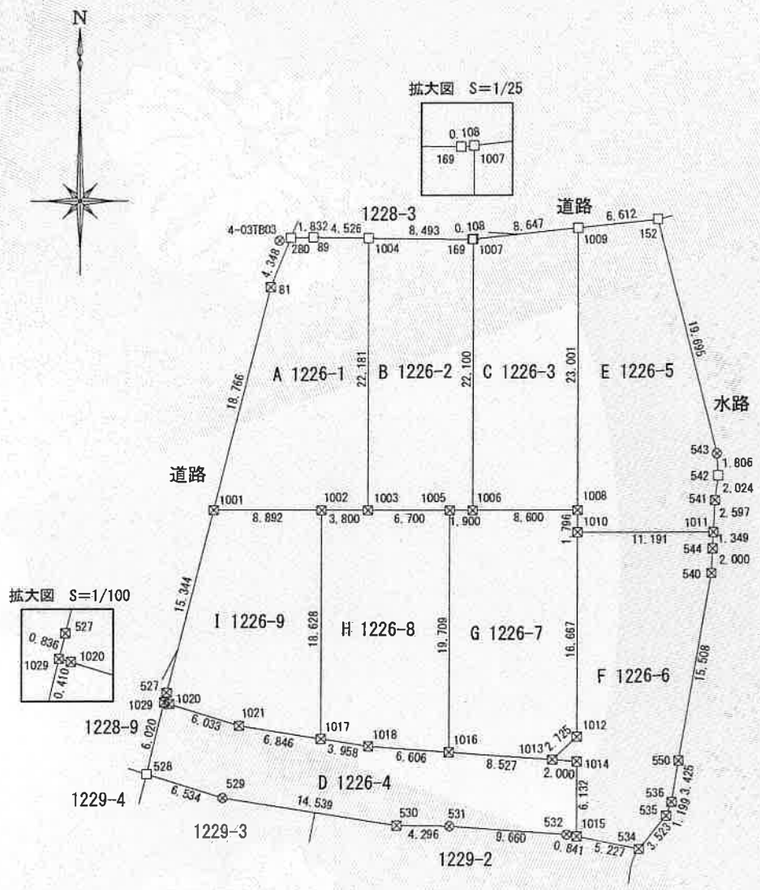

凡例

記号	杭の種類	記号	杭の種類
⊡	石杭	⊞	コンクリート杭
⊠	合成樹脂杭（プラスチック）	⊠	不銹鋼杭（ステンレス）
□	プレート	⊗	金属鋲
⊙	木杭	①	刻印
▽	ペンキ塗印	○	計算点
·	無標	◎	中心杭
⊕	基準点・多角点		

引照点座標リスト

名称	点名	X	Y	標識
可児市4級基準点	4-03TB02	-63751.961	-7300.314	金属標
可児市4級基準点	4-03TB03	-63758.115	-7356.593	金属標
可児市4級基準点	4-03TA96	-63769.128	-7448.001	金属標

既知点の基準点測量の成果

可児市1級基準点 NO.2	X=-63131.721 Y=-6859.949	可児市1級基準点 NO.4	X=-64034.957 Y=-9015.416
測地系	世界測地系(2011)Ⅶ	測量年月日	令和3年6月21日
座標変換	－	備考	

作成者	岐阜県可児市広見1丁目37番地 土地家屋調査士法人林事務所 代表社員 坂井秀機 （令和 3 年 6 月 21 日作成）

申請人	株式会社サンワ開発 代表取締役 加藤千里	縮尺	1/500

（岐阜県土地家屋調査士会用紙）

地図整理番号：M07674

登記年月日： 令和3年6月30日

これは図面に記録されている内容を証明した書面である。
令和3年7月12日
岐阜地方法務局美濃加茂支局
登記官
上山新吾



(2-2)

~~土地所在図~~

地積測量図

地番	1226-1～1226-9
土地の所在	可児市瀬田字巣元

不動産調査報告書 No.2100044

座標求積表

地番	G 1226-7				
点名	X	Y	$X_{n+1}-X_{n-1}$	$Y_n(X_{n+1}-X_{n-1})$	辺長
1005	-63780.079	-7342.606	-19.709	144715.421654	19.709
1016	-63799.788	-7342.606	-20.319	149194.411314	8.527
1013	-63800.398	-7334.101	1.246	-9138.289846	2.725
1012	-63798.542	-7332.106	18.523	-135812.599438	16.667
1010	-63781.875	-7332.106	18.463	-135372.673078	1.796
1008	-63780.079	-7332.106	1.796	-13168.462376	8.600
1006	-63780.079	-7340.706	0.000	0.000000	1.900
			倍面積	417.808230	
			面積	208.9041150	
			地積	208.90 ㎡	

地番	H 1226-8				
点名	X	Y	$X_{n+1}-X_{n-1}$	$Y_n(X_{n+1}-X_{n-1})$	辺長
1002	-63780.079	-7353.106	-18.628	136973.658568	18.628
1017	-63798.707	-7353.106	-19.235	141436.993910	3.958
1018	-63799.314	-7349.195	-1.081	7944.479795	6.606
1016	-63799.788	-7342.606	19.235	-141235.026410	19.709
1005	-63780.079	-7342.606	19.709	-144715.421654	6.700
1003	-63780.079	-7349.306	0.000	0.000000	3.800
			倍面積	404.684209	
			面積	202.3421045	
			地積	202.34 ㎡	

地番	I 1226-9				
点名	X	Y	$X_{n+1}-X_{n-1}$	$Y_n(X_{n+1}-X_{n-1})$	辺長
1001	-63780.079	-7361.998	-14.859	109391.928282	15.344
527	-63794.938	-7365.826	-15.671	115429.859246	0.836
1029	-63795.750	-7366.026	-0.933	6872.502258	0.410
1020	-63795.871	-7365.634	-1.906	14038.898404	6.033
1021	-63797.656	-7359.871	-2.836	20872.594156	6.846
1017	-63798.707	-7353.106	17.577	-129245.544162	18.628
1002	-63780.079	-7353.106	18.628	-136973.658568	8.892
			倍面積	386.579616	
			面積	193.2898080	
			地積	193.28 ㎡	
合計			面積	1898.0674000	
			地積	1898.06 ㎡	

座標求積表

地番	D 1226-4				
点名	X	Y	$X_{n+1}-X_{n-1}$	$Y_n(X_{n+1}-X_{n-1})$	辺長
528	-63801.594	-7367.470	-7.777	57296.814190	6.534
529	-63803.527	-7361.228	-4.165	30659.514620	14.539
530	-63805.759	-7346.861	-2.289	16816.964829	4.296
531	-63805.816	-7342.565	-0.749	5499.581185	9.660
532	-63806.508	-7332.930	-0.858	6291.653940	0.841
1015	-63806.674	-7332.106	5.966	-43743.344396	6.132
1014	-63800.542	-7332.106	6.276	-46016.297256	2.000
1013	-63800.398	-7334.101	0.754	-5529.912154	8.527
1016	-63799.788	-7342.606	1.084	-7959.384904	6.606
1018	-63799.314	-7349.195	1.081	-7944.479795	3.958
1017	-63798.707	-7353.106	1.658	-12191.449748	6.846
1021	-63797.656	-7359.871	2.836	-20872.594156	6.033
1020	-63795.871	-7365.634	1.906	-14038.898404	0.410
1029	-63795.750	-7366.026	-5.723	42155.766798	6.020
			倍面積	423.934749	
			面積	211.9673745	
			地積	211.96 ㎡	

地番	E 1226-5				
点名	X	Y	$X_{n+1}-X_{n-1}$	$Y_n(X_{n+1}-X_{n-1})$	辺長
1009	-63757.078	-7332.106	-23.689	173690.259034	23.001
1008	-63780.079	-7332.106	-24.797	181814.232482	1.796
1010	-63781.875	-7332.106	-1.796	13168.462376	11.191
1011	-63781.875	-7320.915	2.594	-18990.453510	2.597
541	-63779.281	-7320.795	4.601	-33682.977795	2.024
542	-63777.274	-7320.532	3.809	-27883.906388	1.806
543	-63775.472	-7320.654	20.884	-152884.538136	19.695
152	-63756.390	-7325.530	18.394	-134745.798820	6.612
			倍面積	485.279243	
			面積	242.6396215	
			地積	242.63 ㎡	

地番	F 1226-6				
点名	X	Y	$X_{n+1}-X_{n-1}$	$Y_n(X_{n+1}-X_{n-1})$	辺長
1010	-63781.875	-7332.106	-16.667	122204.210702	16.667
1012	-63798.542	-7332.106	-18.523	135812.599438	2.725
1013	-63800.398	-7334.101	-2.000	14668.202000	2.000
1014	-63800.542	-7332.106	-6.276	46016.297256	6.132
1015	-63806.674	-7332.106	-7.162	52512.543172	5.227
534	-63807.704	-7326.981	1.677	-12287.347137	3.523
535	-63804.997	-7324.726	3.827	-28031.726402	1.199
536	-63803.877	-7324.297	4.499	-32952.012203	3.425
550	-63800.498	-7323.737	18.656	-136631.637472	15.508
540	-63785.221	-7321.069	17.275	-126471.466975	2.000
544	-63783.223	-7320.977	3.346	-24495.989042	1.349
1011	-63781.875	-7320.915	1.348	-9868.593420	11.191
			倍面積	475.079917	
			面積	237.5399585	
			地積	237.53 ㎡	

作成者	岐阜県可児市広見1丁目37番地 土地家屋調査士法人林事務所 代表社員　坂井秀機 （令和 3 年 6 月 21 日作成）

申請人	株式会社サンワ開発 代表取締役　加藤千里	縮尺	1／

（岐阜県土地家屋調査士会用紙）

地図整理番号：M07674